
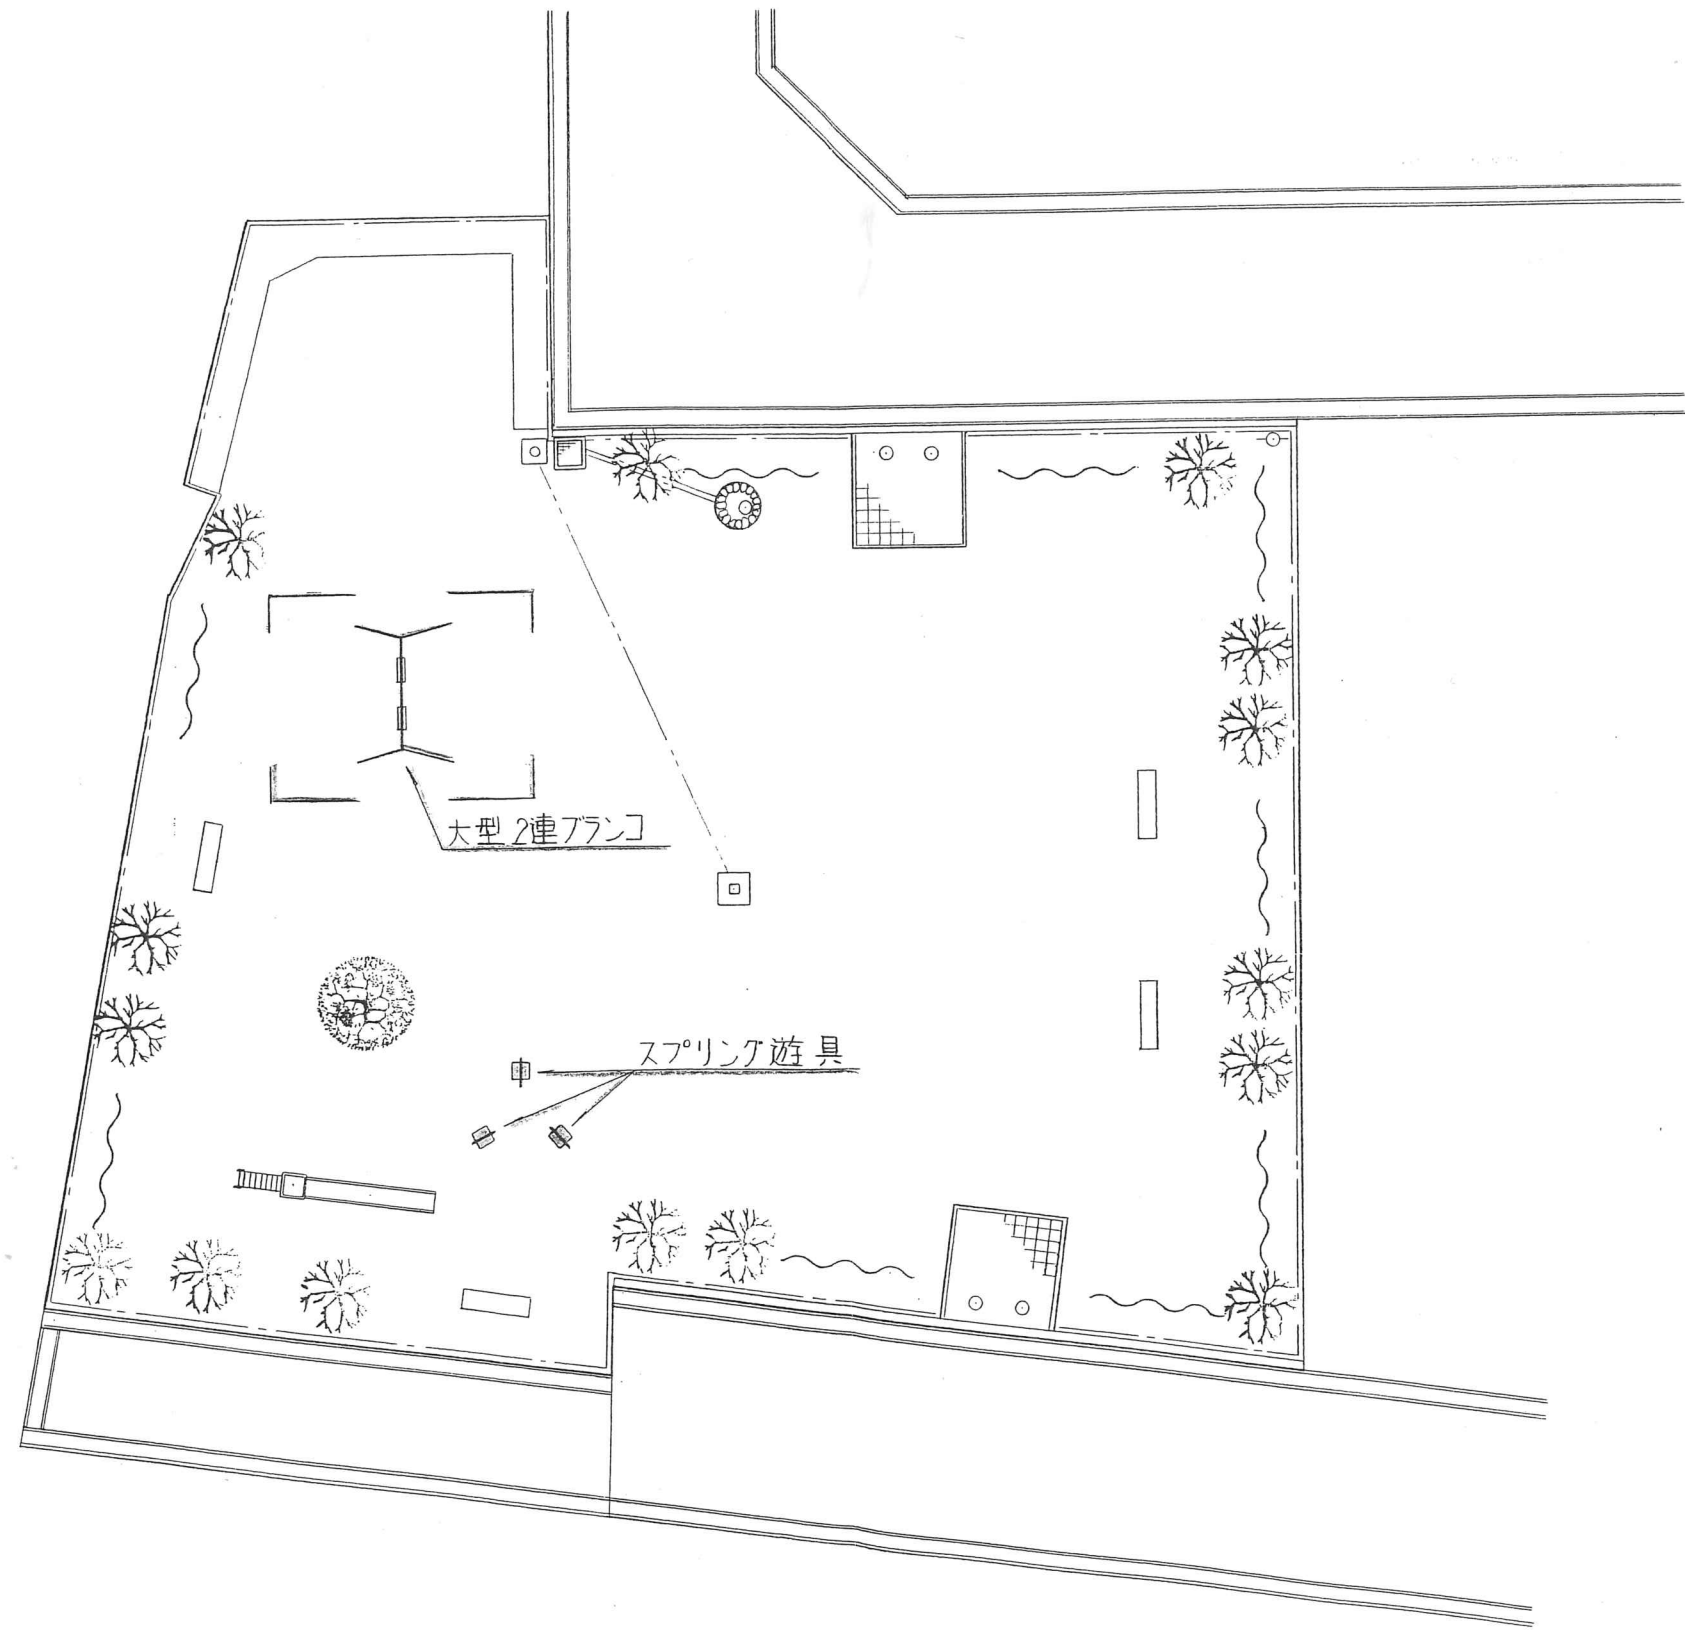


平面図 S = 1:200

(飯寺19号緑地)

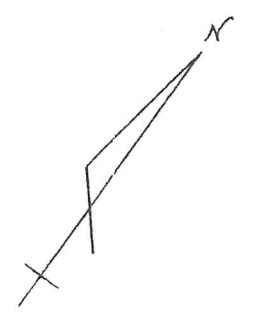

竣

完成図	施工年
工事名	公園