


# 旧会津総合病院解体工事竣工図

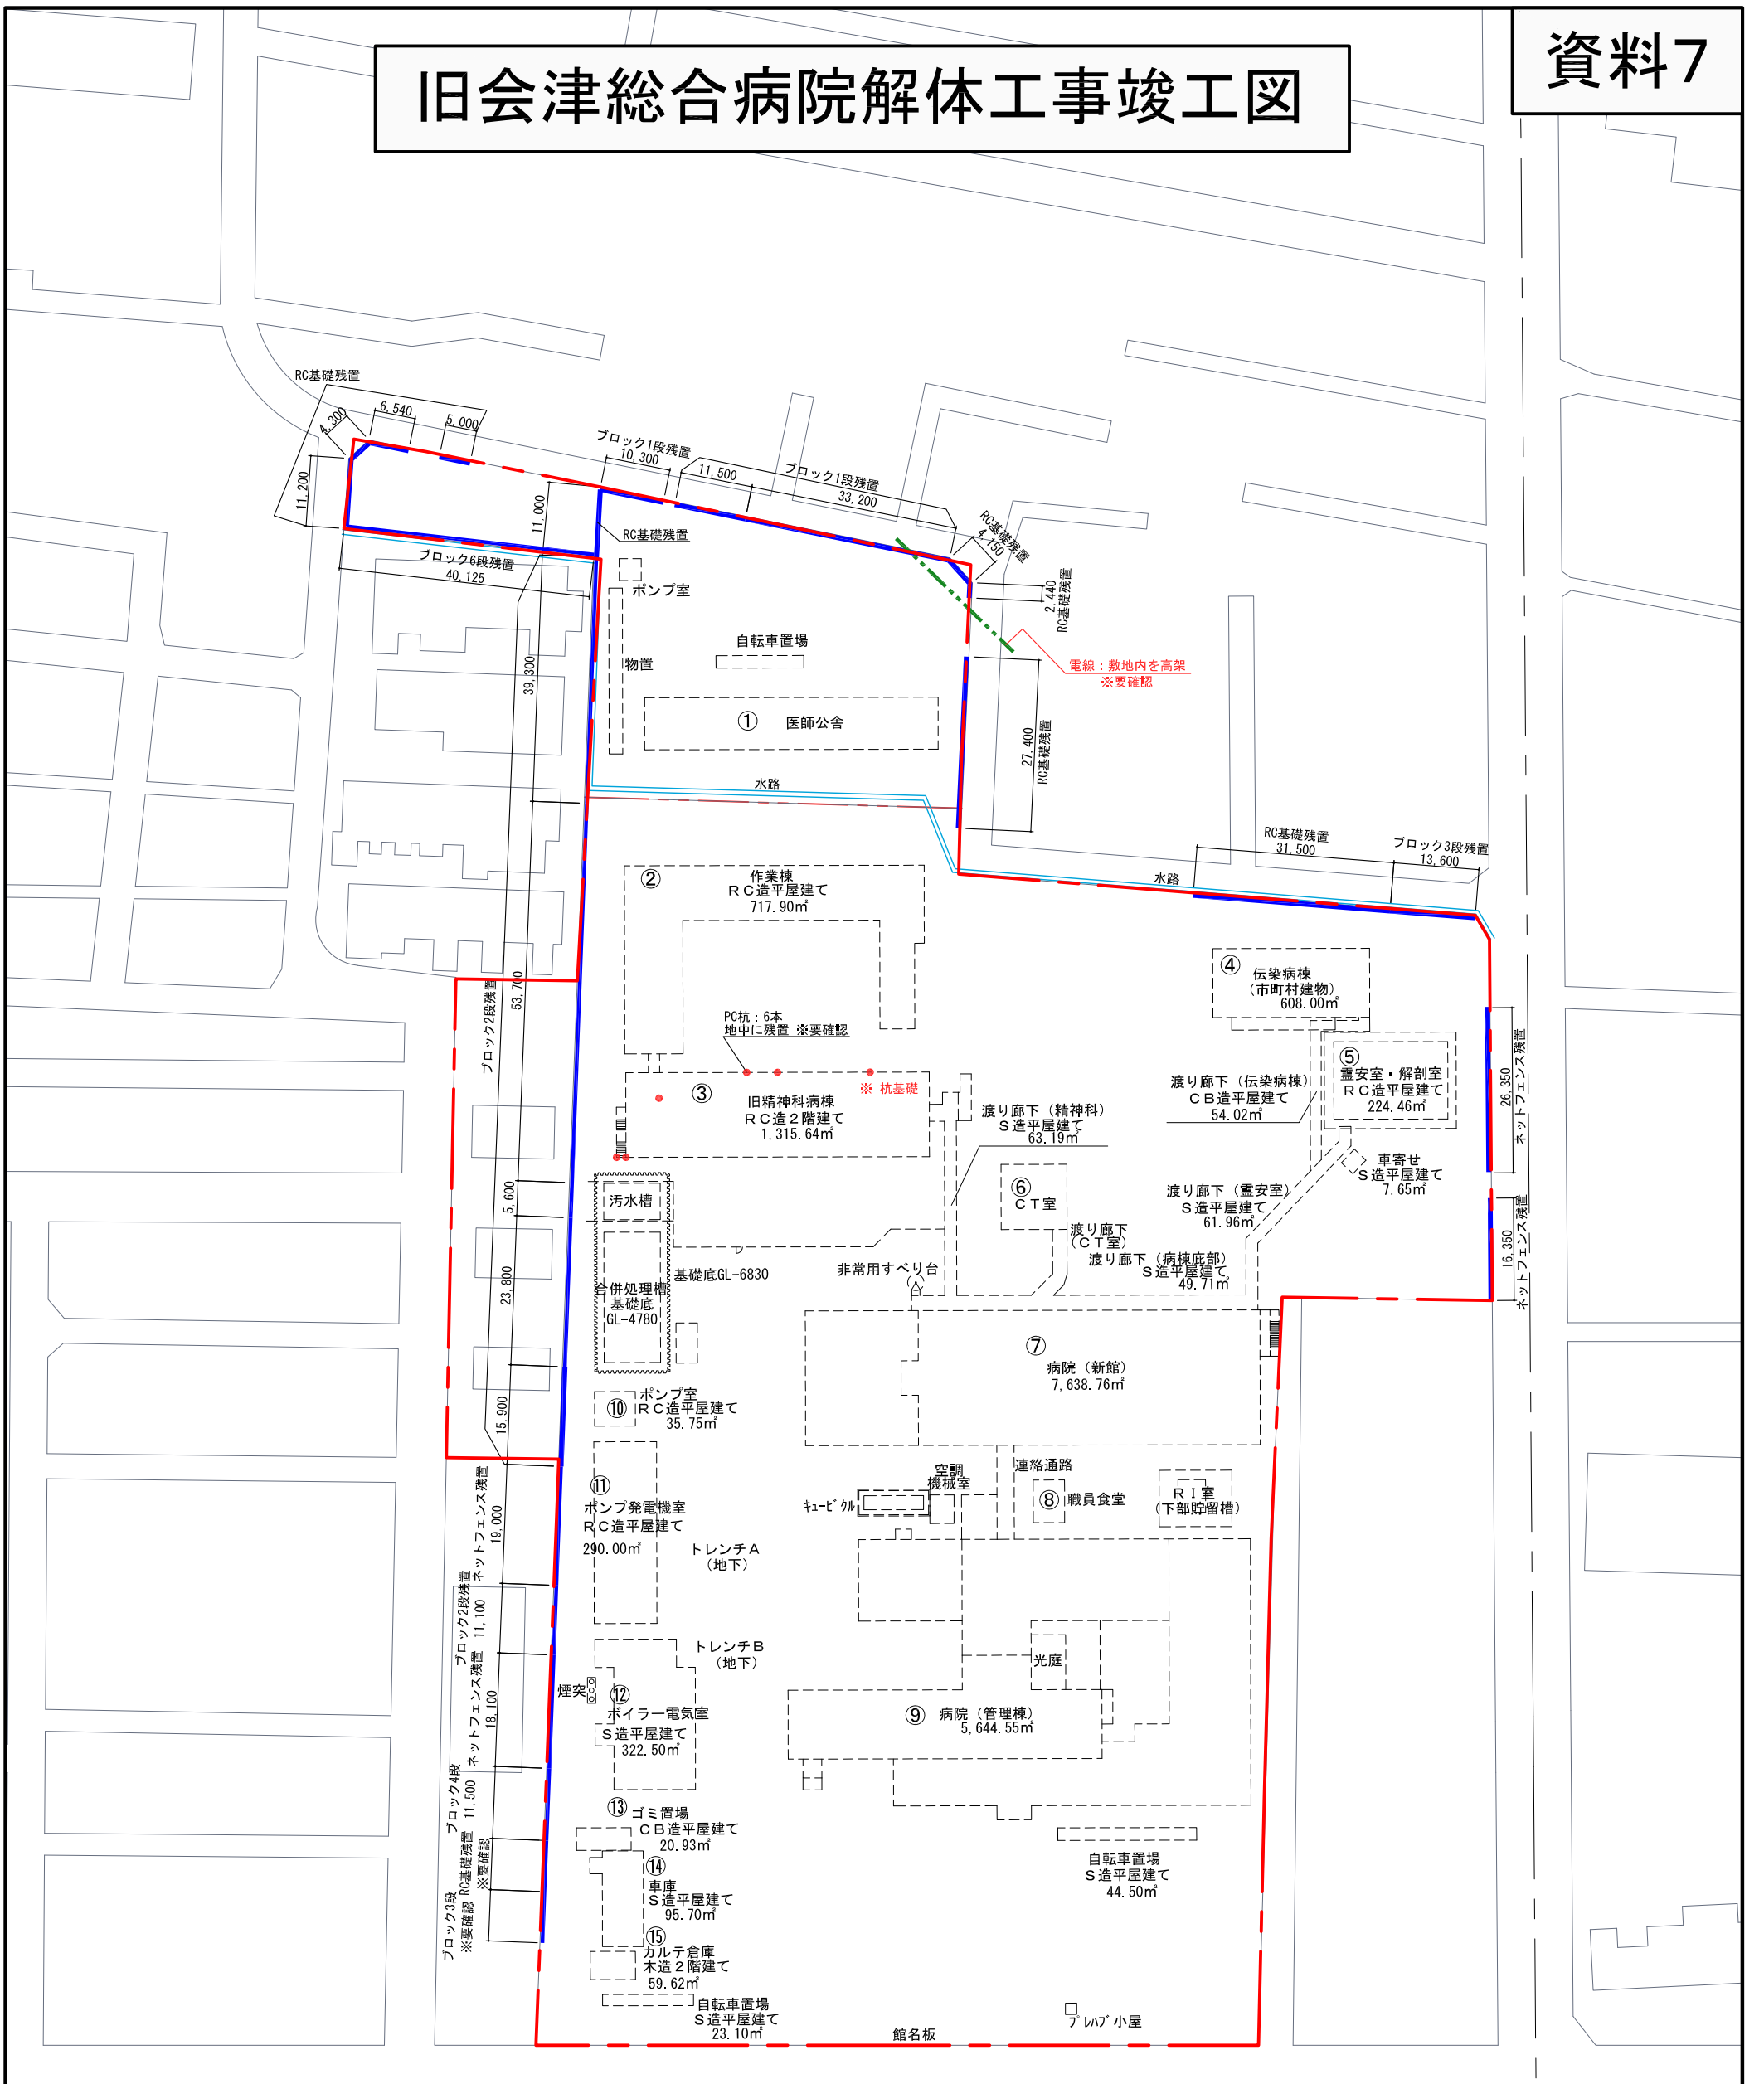

0m      50m      100m

S=1:1000

凡例

<span style="border: 1px dashed black; display: inline-block; width: 20px; height: 10px;"></span>	旧建築物（撤去済）
<span style="border-bottom: 2px solid blue; display: inline-block; width: 20px;"></span>	擁壁等一部残置箇所
<span style="border-bottom: 2px dashed green; display: inline-block; width: 20px;"></span>	電線
<span style="color: red; font-size: 1em;">●</span>	RC杭残置箇所
<span style="border-bottom: 2px solid blue; display: inline-block; width: 20px;"></span>	法定外水路（移設対象）
<span style="border-bottom: 2px dashed red; display: inline-block; width: 20px;"></span>	事業区域